DOKUMENTACJA POWYKONAWCZA
WYDZIAŁ 1/3/ PRACE LITOGRAFICZNE/ LIEWICZOWA CZĘŚCIOWA FOZ. 1 2015

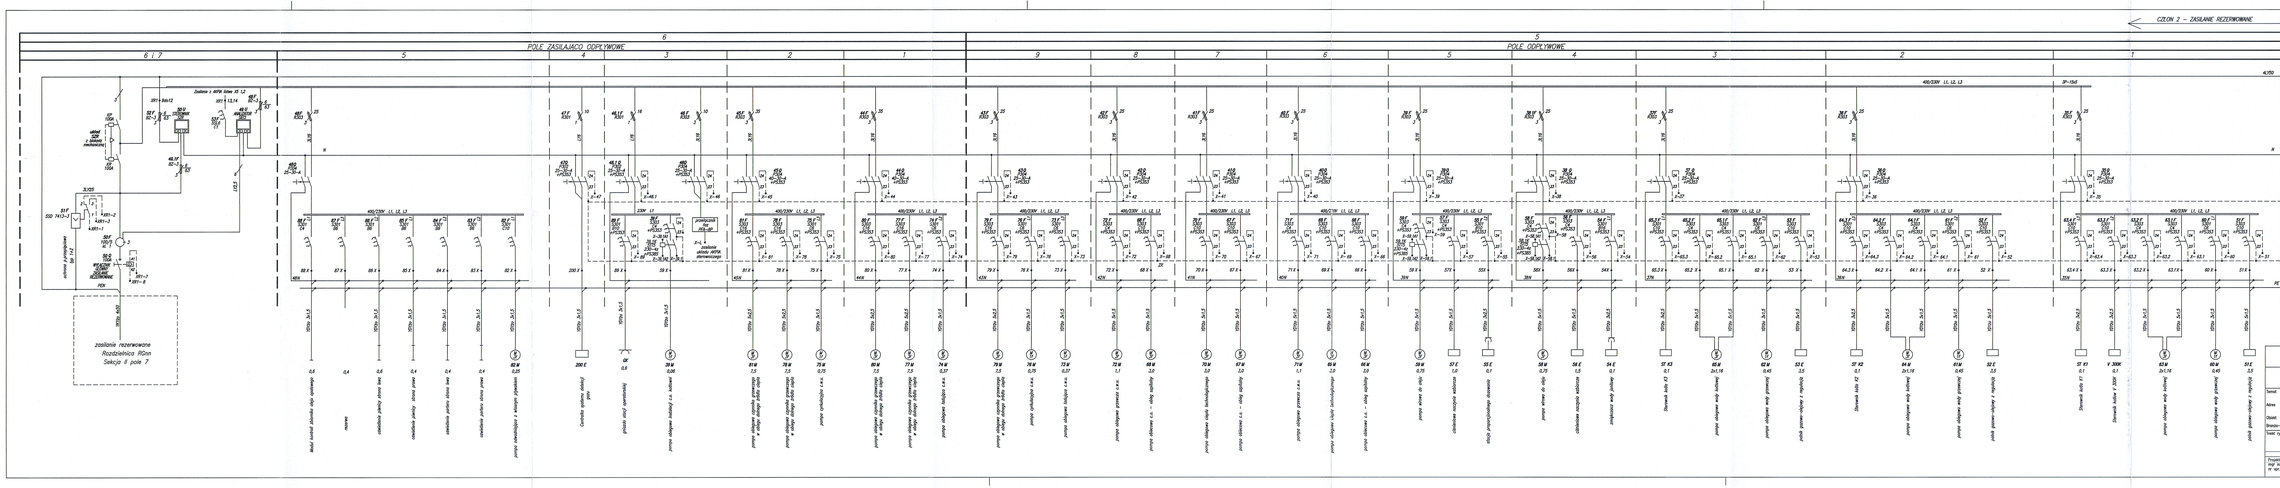

- - - - - stanowiące obwody okrężne wykonane przewodem DY 1,5 i zamknięte w pętlę

UWAGI:

1X–67X – listwy zaciskowe obwodów prądowych VKGNG
– mocowane w układzie piętrowym
X – listwa zaciskowa obwodów sygnałowych VKGNG

1. Obwody końcowe opisane zgodnie ze schematem na wewnętrznej stronie drzwiczek.
2. Odtrawa od pomiaru
   – wyłączenie wyłącznie zasilania system TN–C–S, w rozdzielnicy RG/MPN i system TN–S w obwodach końcowych.
   – wyłącznie dzwonkowe
3. Rozdział szyny PEN na PE i N połączony z uziemieniem
4. Stopa wtórna przekładników prądowych zaciski S1 połączone z przewodem PE

KORTEM

Krzysztof Bunka i inni KORTEM Spółka Jawna
70–205 Szczecin, ul. Dworcowa 2, tel. (91) 4836295, 4315875
Fax: (91) 4315876 e–mail: biuro@kortem.pl

Temat:	MODERNIZACJA SYSTEMU CIEPLNO–ENERGETYCZNEGO I TERMOMODERNIZACJA BUDYNKÓW SZPITALA	Nr zlecenia:
Adres:	Specjalistyczny Szpital im. prof. Alfreda Sokołowskiego ul. Sokołowskiego 11, 70–891 Szczecin – Zdunowo	Data: V–2015
Obiekt:	KOTŁOWNIA	
Branża–stadium:	INSTALACJE ELEKTRYCZNE WNĘTRZOWE I AKPIA	
Tytuł rysunku:	ROZDZIELNICA GŁÓWNA RG zasilanie rezerwowane - SCHEMAT IDEOWY	Nr rysunku: 2/2

INSTALACJE ELEKTRYCZNE WNĘTRZOWE I AKPIA

Projektował:	Sprawdził:	Sprawdził:
mgr inż. Kazimierz Wojtek nr upr. 11/Sz/2001	mgr inż. Andrzej Wojtek	mgr inż. Sylwester Wojtek nr upr. 16/Sz/2002