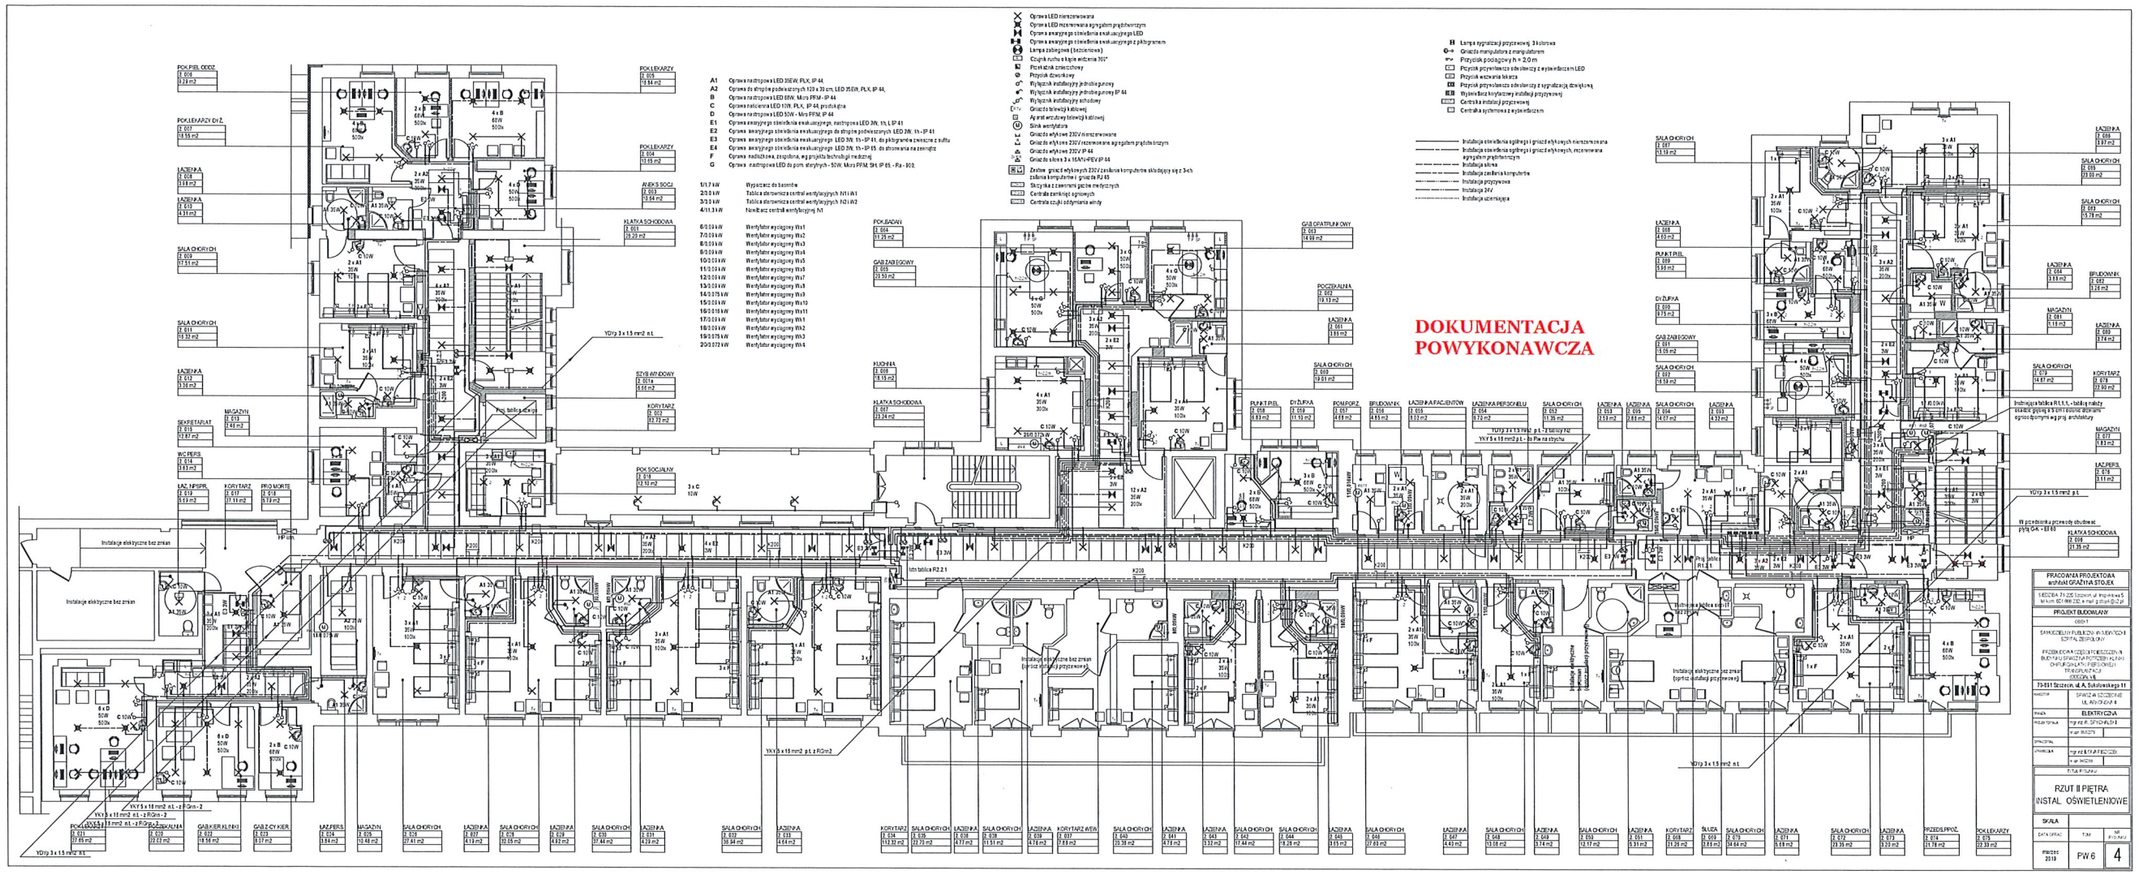
DOKUMENTACJA POWYKONAWCZA
RZUT II PIĘTRA
INSTAL. OŚWIETLENIOWE
PW 6
4